

NB! Det forventes at innkjøper og leverandør av produkter tilfredsstiller krav iht. dRofus, Lyd-og brannrapport, robusthetsmatrise og funksjonsbeskrivelse.

TRAPP:
 Taktill merking og kontrast må være iht. Tek 17.
 - Det skal være et farefelt i topp av trapp, før det øverste trappetrinnet i hele trinnets bredde.
 - Det skal være et oppmerksomhetsfelt foran og inntil det nederste trinnet i hele trinnets bredde.
 - Inntrinnet skal ha sklisikker overflate, R9.
 - Trappenesen skal markeres slik at det oppnås luminanskontrast på minimum 0,8 i forhold til trinnfargen. Markeringen skal være i hele trinnets bredde og maks 40mm dybde.

I rom i U1 med sluk hvor det skal spyles legges det en oppbrett/sokkel langs vegg på 100mm, Epoxy vannbasert 2-komponent. Farge som gulv.

- Flytende Polyuretan
MAPEI Mapelfloor Comfort ar/x 6mm
matte, 60mm oppbrett på vegg. Farge:
NCS S 3005-Y50R (varm gråbeige)
- Banebelegg vinyl
Tarkett Primo Premium.
100mm oppbrett på vegg.
Farge: 21010 657.
Sklisikkerhet: R9
- Banebelegg vinyl, isolerende.
Resistans til jord for alle delene av
materiale skal være i størrelsesorden
1MΩ til 10 M Ref NEK EN 50174-1 iht.
elektroforskriften.
Tarkett IQ granit SD, 2mm m/hulkil og
100mm oppbrett på vegg. Farge: 3096
712
- Sportsgulv
Boen Boflex Stadium.
Oak, 28mm.
Slitesjikt: 3,5mm hardved.
- Renholdssone trinn 3:
Nedfelt matte 8mm. N3stopp duo
SB, Farge Grå.
- Renholdssone trinn 2:
Børstematte
Nedfelt 8mm. Farge grå.
- Renholdssone trinn 1:
Fotskraperst, kjøresterk, iht.
beskrivelse ARK/LARK.
- Banebelegg vinyl
Tarkett Granit Safe.T
100mm oppbrett på vegg.
Sklisikkerhet: R10
Farge: 3052 698
- Banebelegg vinyl
Tarkett Granit Safe.T.
100mm oppbrett på vegg.
Sklisikkerhet: R10.
Farge: 3052 691
- Banebelegg vinyl
Tarkett Primo Premium.
Farge: 21010 672.
Sklisikkerhet: R9
- Epoxy
Vannbasert 2-
komponent. Føres 60mm
opp på vegg. Fargekode
NCS S 3000-N (lysgrå).
- Ledelinje:Retningsindikator
og/eller
oppmerksomhetsindikator,
IBG. Ledelinjer i rustfritt,
børstet stål.
- Flis
Pro Beton
Grey 30X60cm
Slett matt R10/A
- Betong iht.
ARK/LARK/RIB-
beskrivelse


Rev	Dato	Beskrivelse	Utløst av	Kontroll av	Checked by
03M	27.09.22	Som bygget	SSAD	SSAD	SSAD
02G	25.06.21	Revisjon - utgitt som arbeidstegning	SSAD	HSEN	HSEN
01B	28.05.21	Revisjon - utgitt for gjennomsyn	SSAD	HSEN	HSEN

RAMBOLL Prosjektnummer for
prosjekterende / lev.
1350039124

ARK - Region Ser Øst - Kristiansand

Ramboll Norge Henrik Wergelands gate 29 4616 Kristiansand

SKANSKA **SYKEHUSBYGG** **HELSE SØR-ØST**

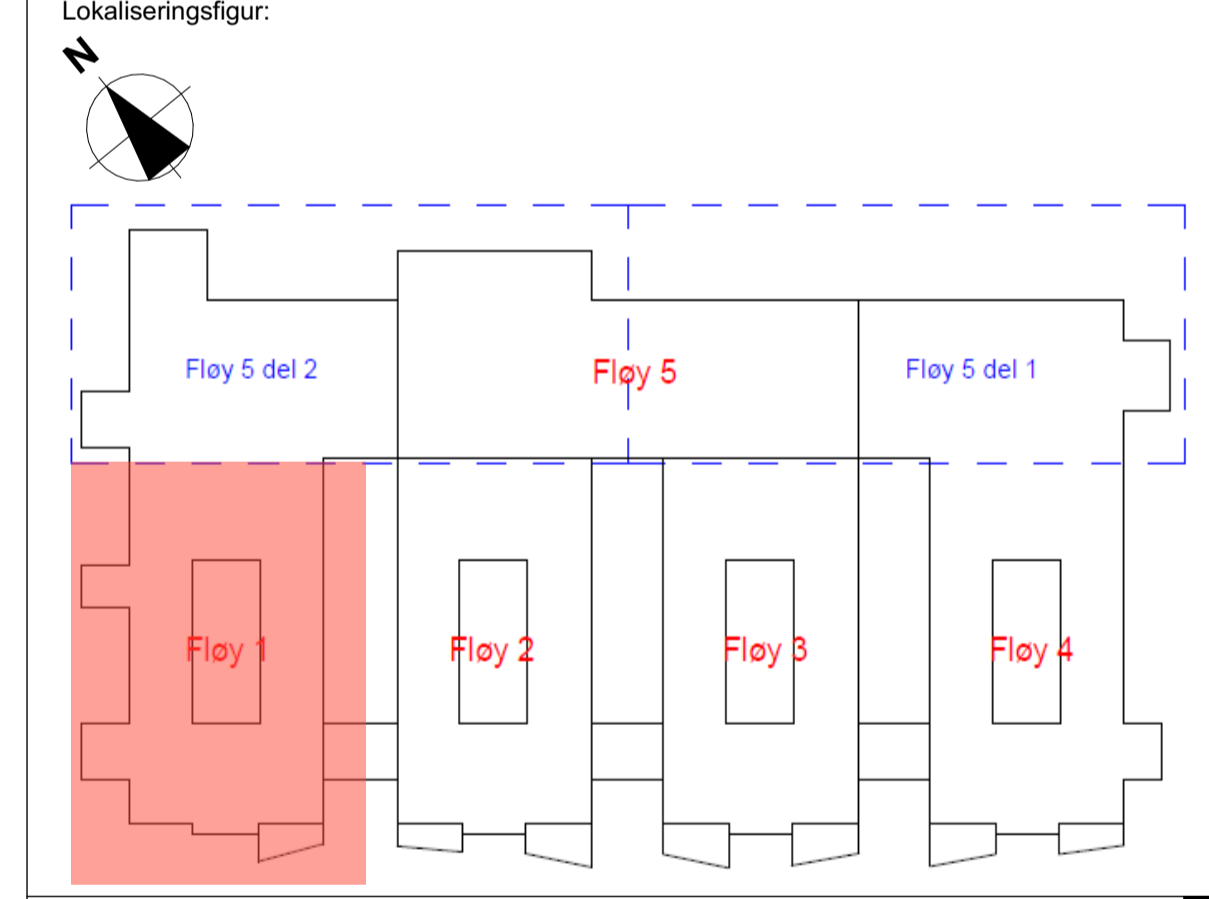

Ramboll	Ark
Ramboll	RIB
Ramboll	RIV
Ramboll	RIE
Ramboll	LARK
Ramboll	RIBr

Status: **SOM BYGGET**

Nytt Psykiatribygg Kristiansand PROSJEKTNR.:
1350039124

Opparbeidet dato:	28.05.2021
Dato	27.09.2022
Format	A1
Målestokk	1:100
Tegnet av	SSAD
Kontroll	HSEN

Tegningsnummer:										
Byggnr.	Område	Etasje	Flag	Syst.kode	Type	Leprov.	Rev.Nr.	Rev stat.	Prosjektnummer for prosjekterende / lev. 1350039124	
								036-01-01-A-255-20-001	03 M	